エジソンCADシリーズ
本管竣工図専用 給水本管CAD 出力サンプル

A１出力

配水管詳細図　NO　SCALE

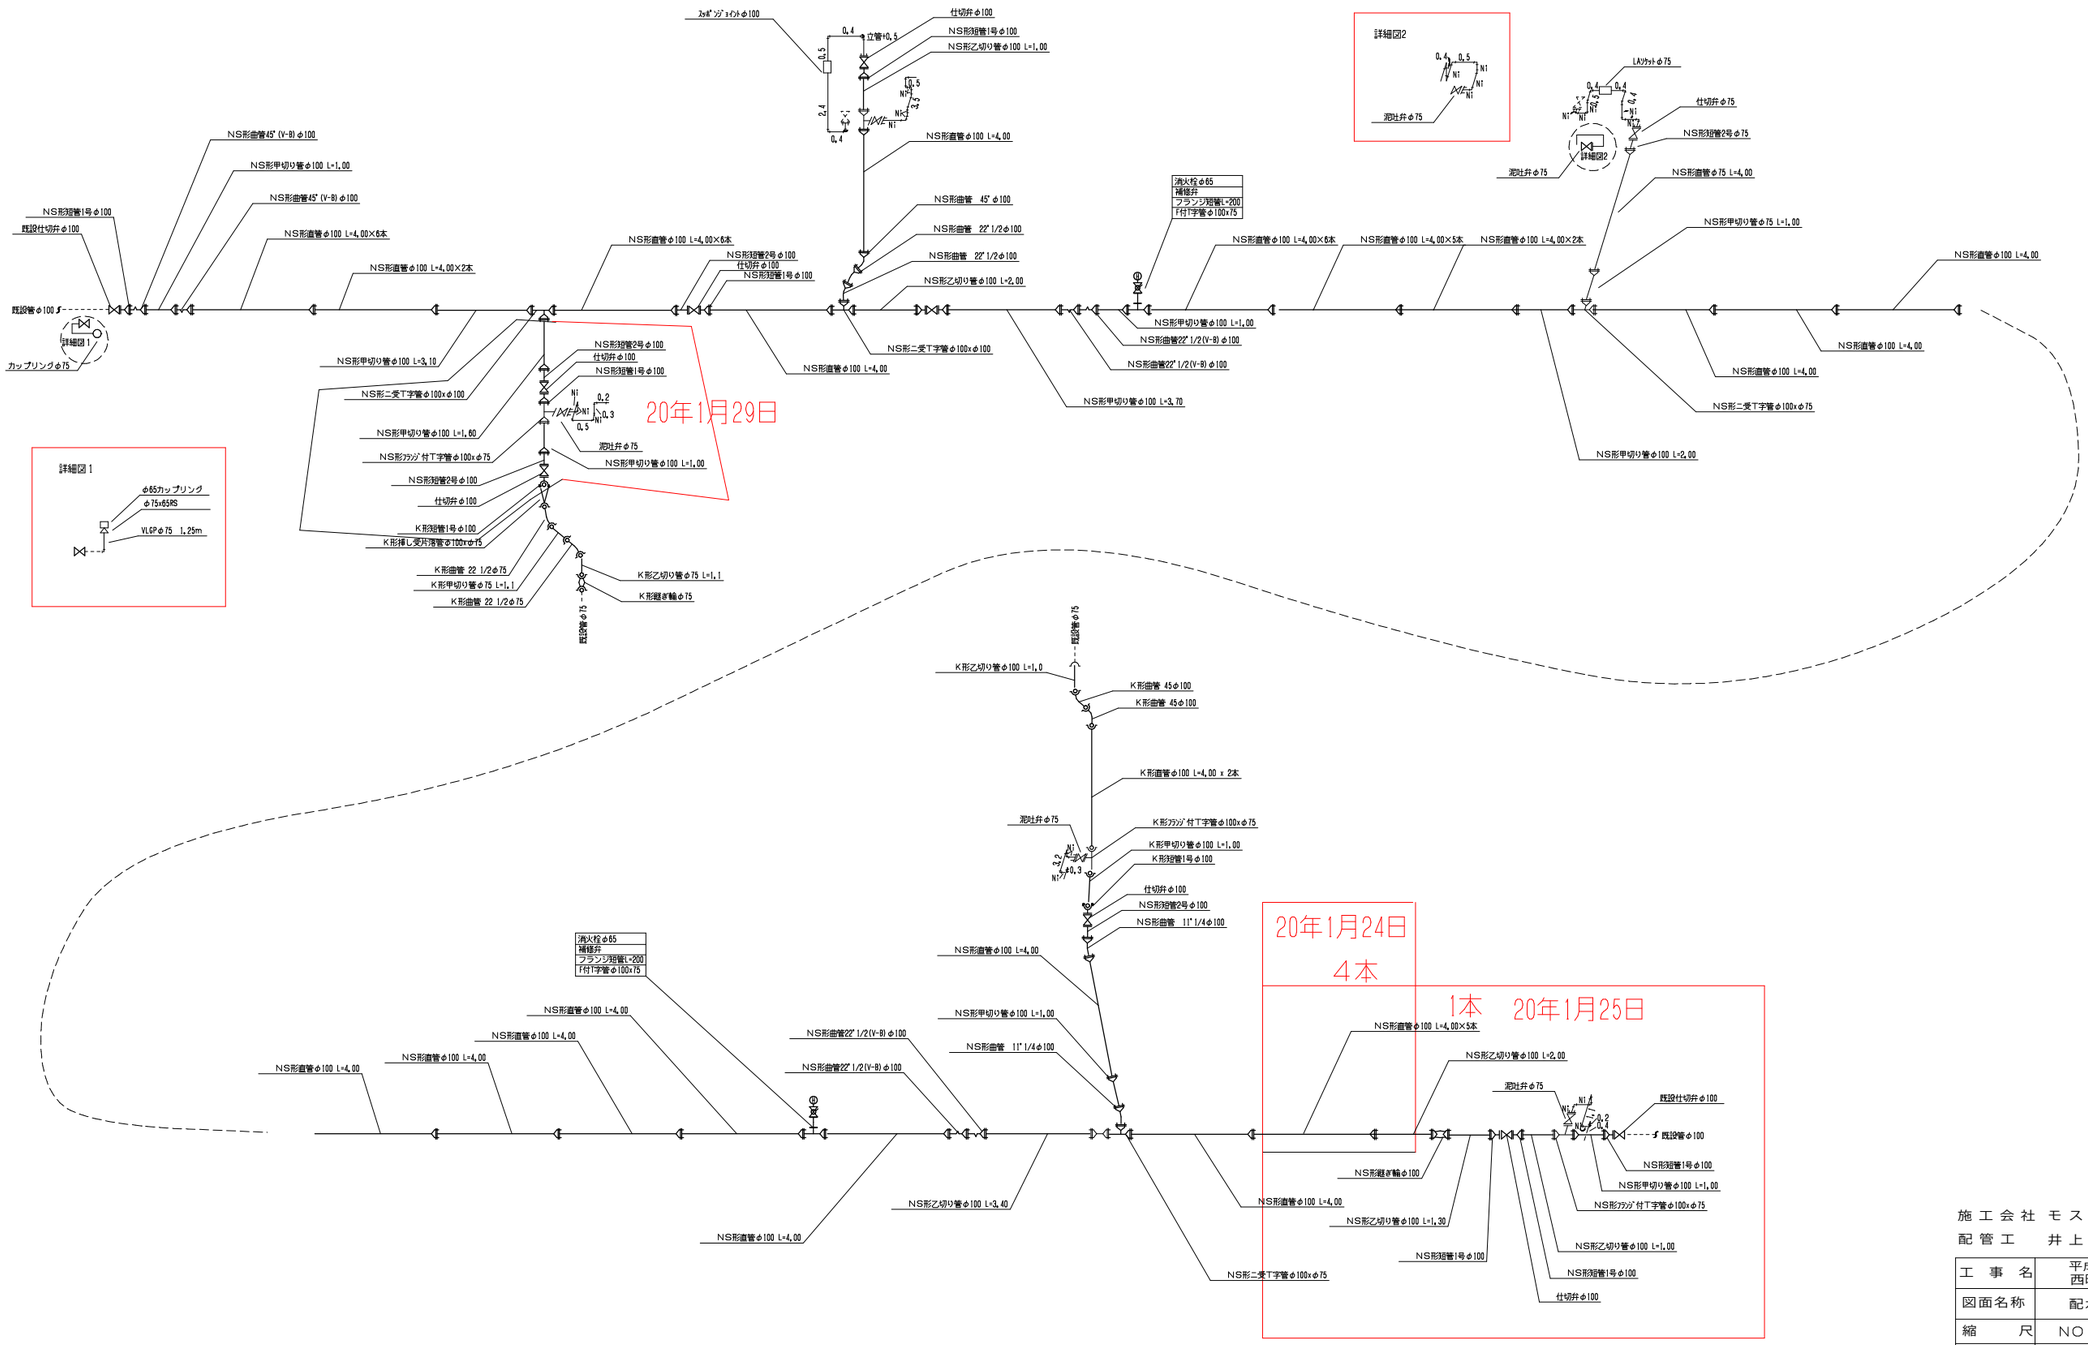

施工会社	モスト企画株式会社		
配管工	井上　太郎		
工事名	平成19年度 西町配水管第３工事		
図面名称	配水管詳細図		
縮尺	NO	図面番号	3-2
施工箇所	小田原市西町六丁目地内		
完成年月日	平成　２０年　３月　日		
		製図	